


**Legende Kanalbestandsaufnahme:**

- Schmutzwasserkanal
- Regenwasserkanal
- Mischwasserkanal

- Schacht mit Deckel, Rohrschlusspunkte  
 - HA-Stützen, Stationierung  
 - Haltungsinformationen

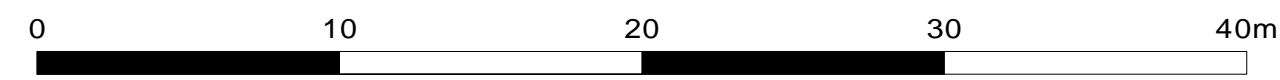

**Projekt / Bauvorhaben**  
 Ö. & G. ...

**Bauherr**  
 U. ...

**Darstellung**  
 Kanalbestandsaufnahme - Stand vom 28.03.2023

<b>Projekt Nr.:</b> 230110	<b>Ort / Gemarkung</b> Ö. & G.	<b>AU</b> 1 : 250 /
-------------------------------	-----------------------------------	---------------------

**Anmerkung:**  
 ...

**Genauigkeit ist Sicherheit!**  
**Ingenieur- Bau-**  
**VERMESSUNG**  
 Schneider - Dipl.-Ing. (FH)  
 Josef-Grauer-Str. 51 | 50998 Köln  
 Fon 0 22 84 84 88 | Fax 0 22 84 84 89  
 Mobil 0171 124 84 89  
 e-mail: info@bv-schneider.de

<b>Datum</b> 28.03.2023	<b>Name</b> M. Schneider	<b>UTM</b> (489) / DHN2016
----------------------------	-----------------------------	-------------------------------

