


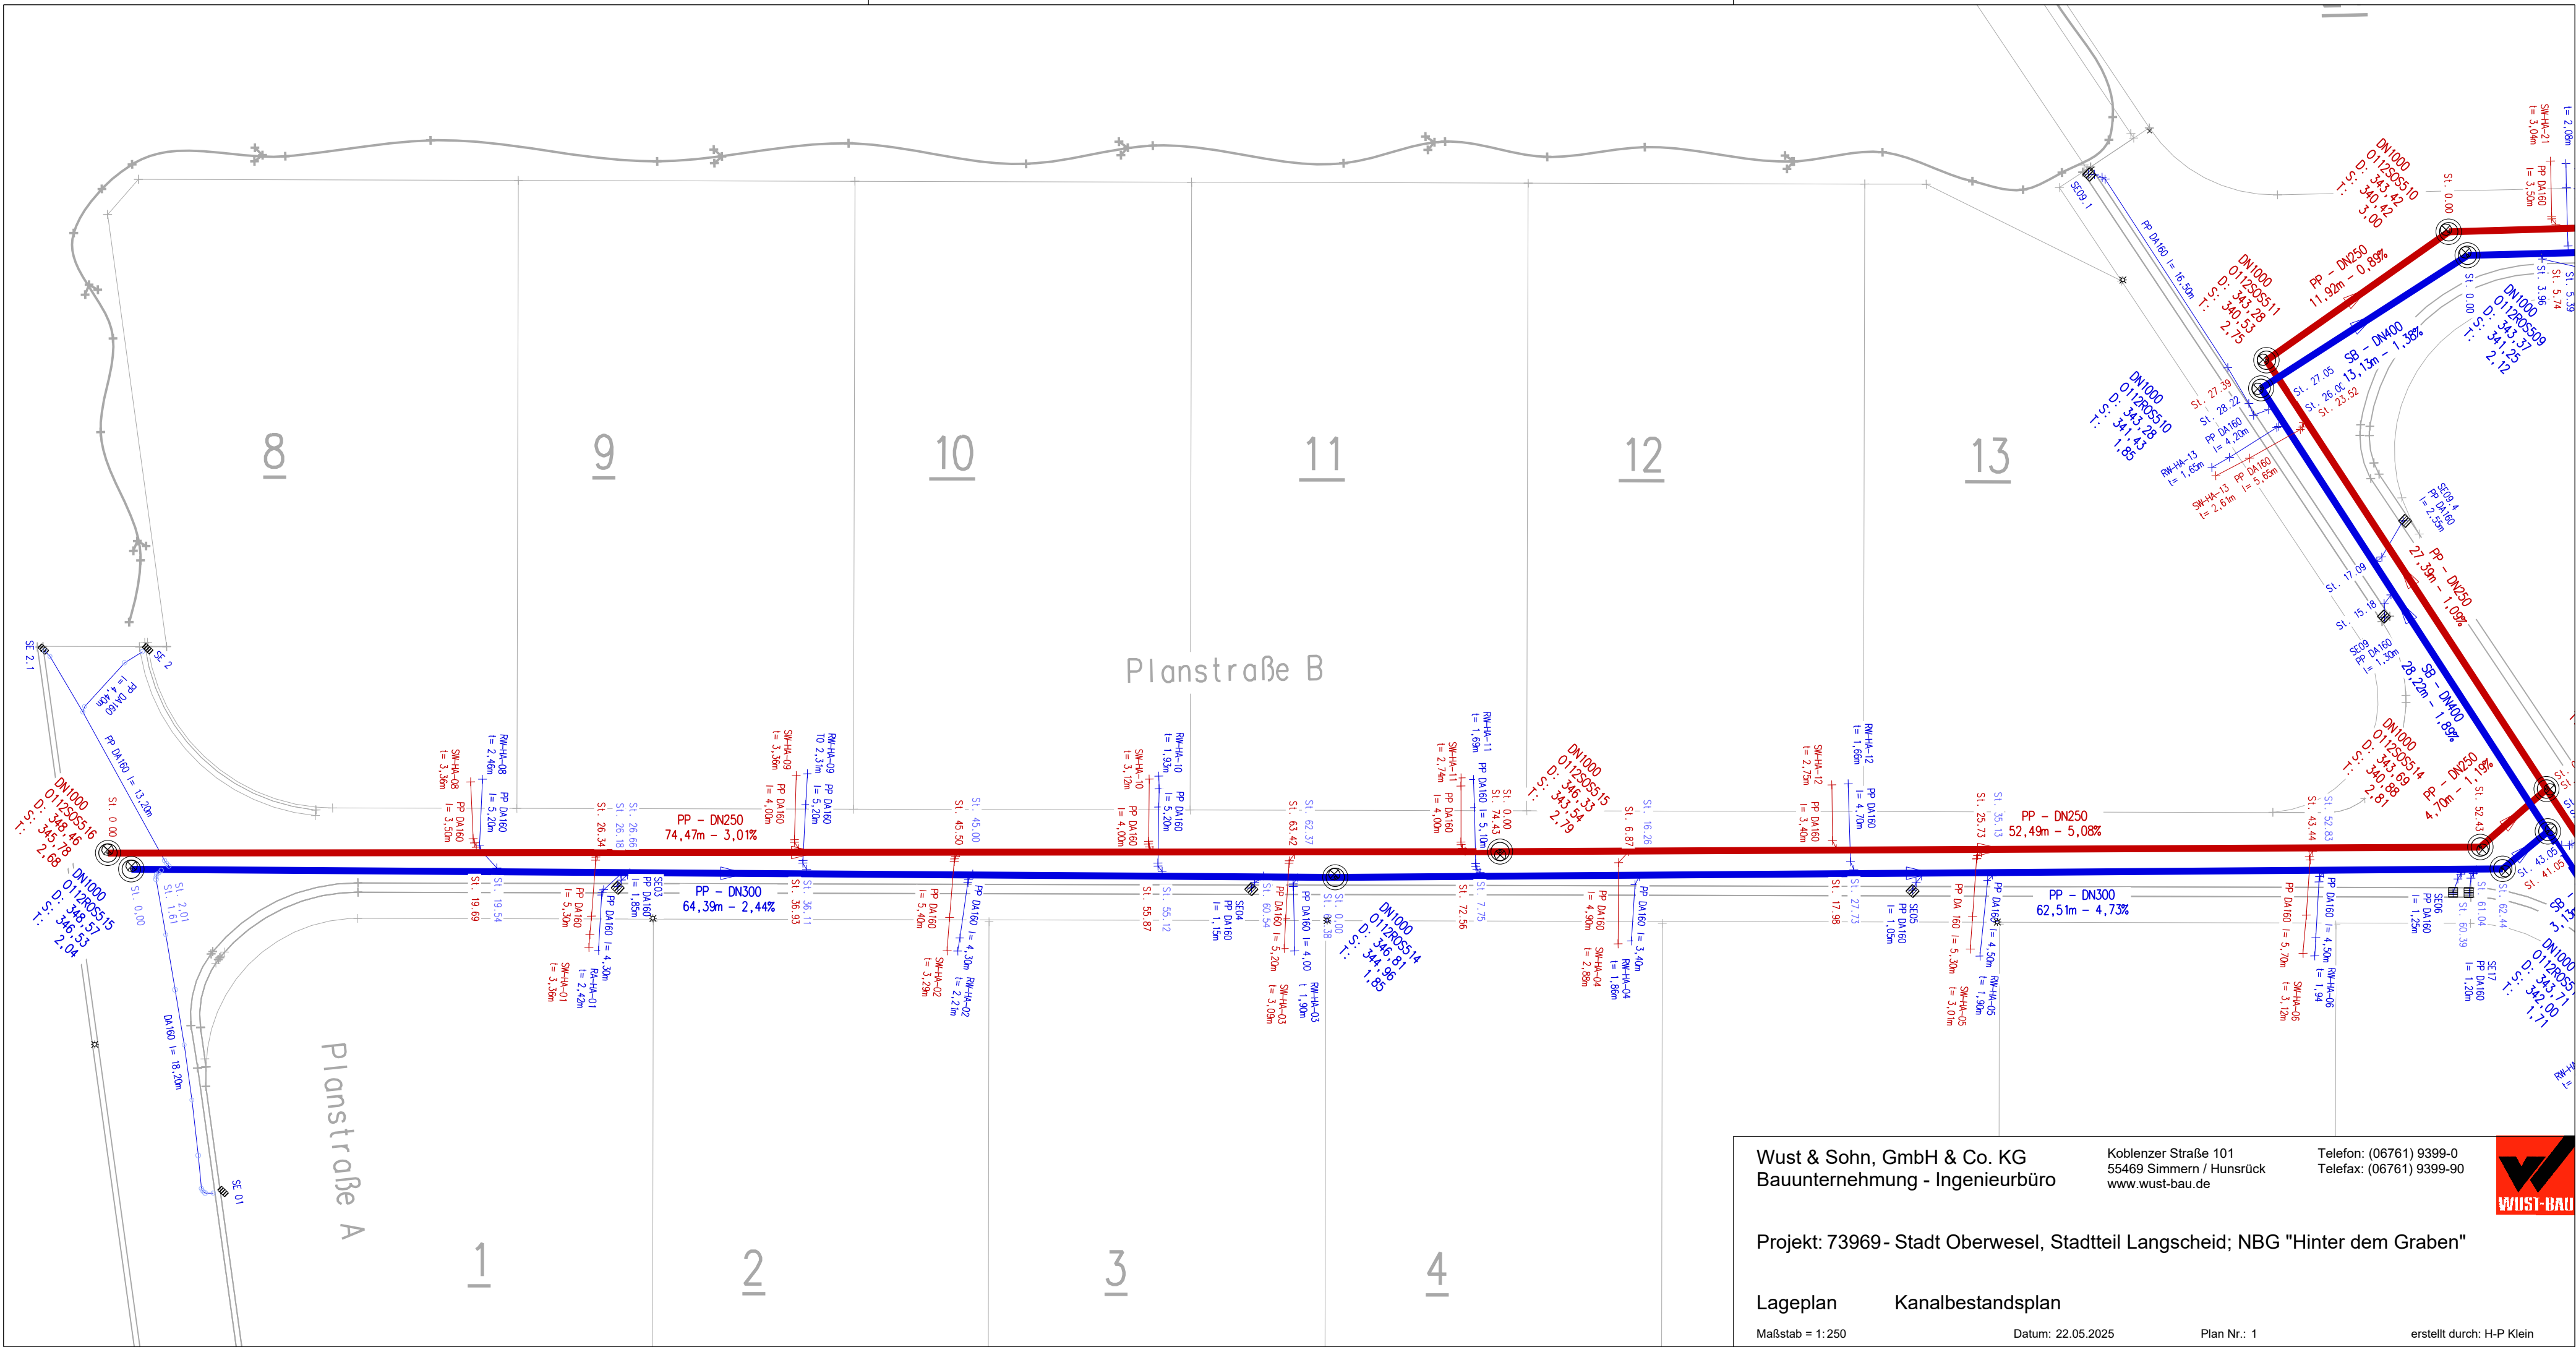

Wust & Sohn, GmbH & Co. KG
Bauunternehmung - Ingenieurbüro

Projekt: 73969 - Stadt Oberwesel, Stadtteil Langscheid; NBG "Hinter dem Graben"


Lageplan Kanalbestandsplan

Maßstab = 1:250 Datum: 22.05.2025 Plan Nr.: 1 erstellt durch: H-P Klein

Koblenzer Straße 101
55469 Simmern / Hunsrück
www.wust-bau.de

Telefon: (06761) 9399-0
Telefax: (06761) 9399-90



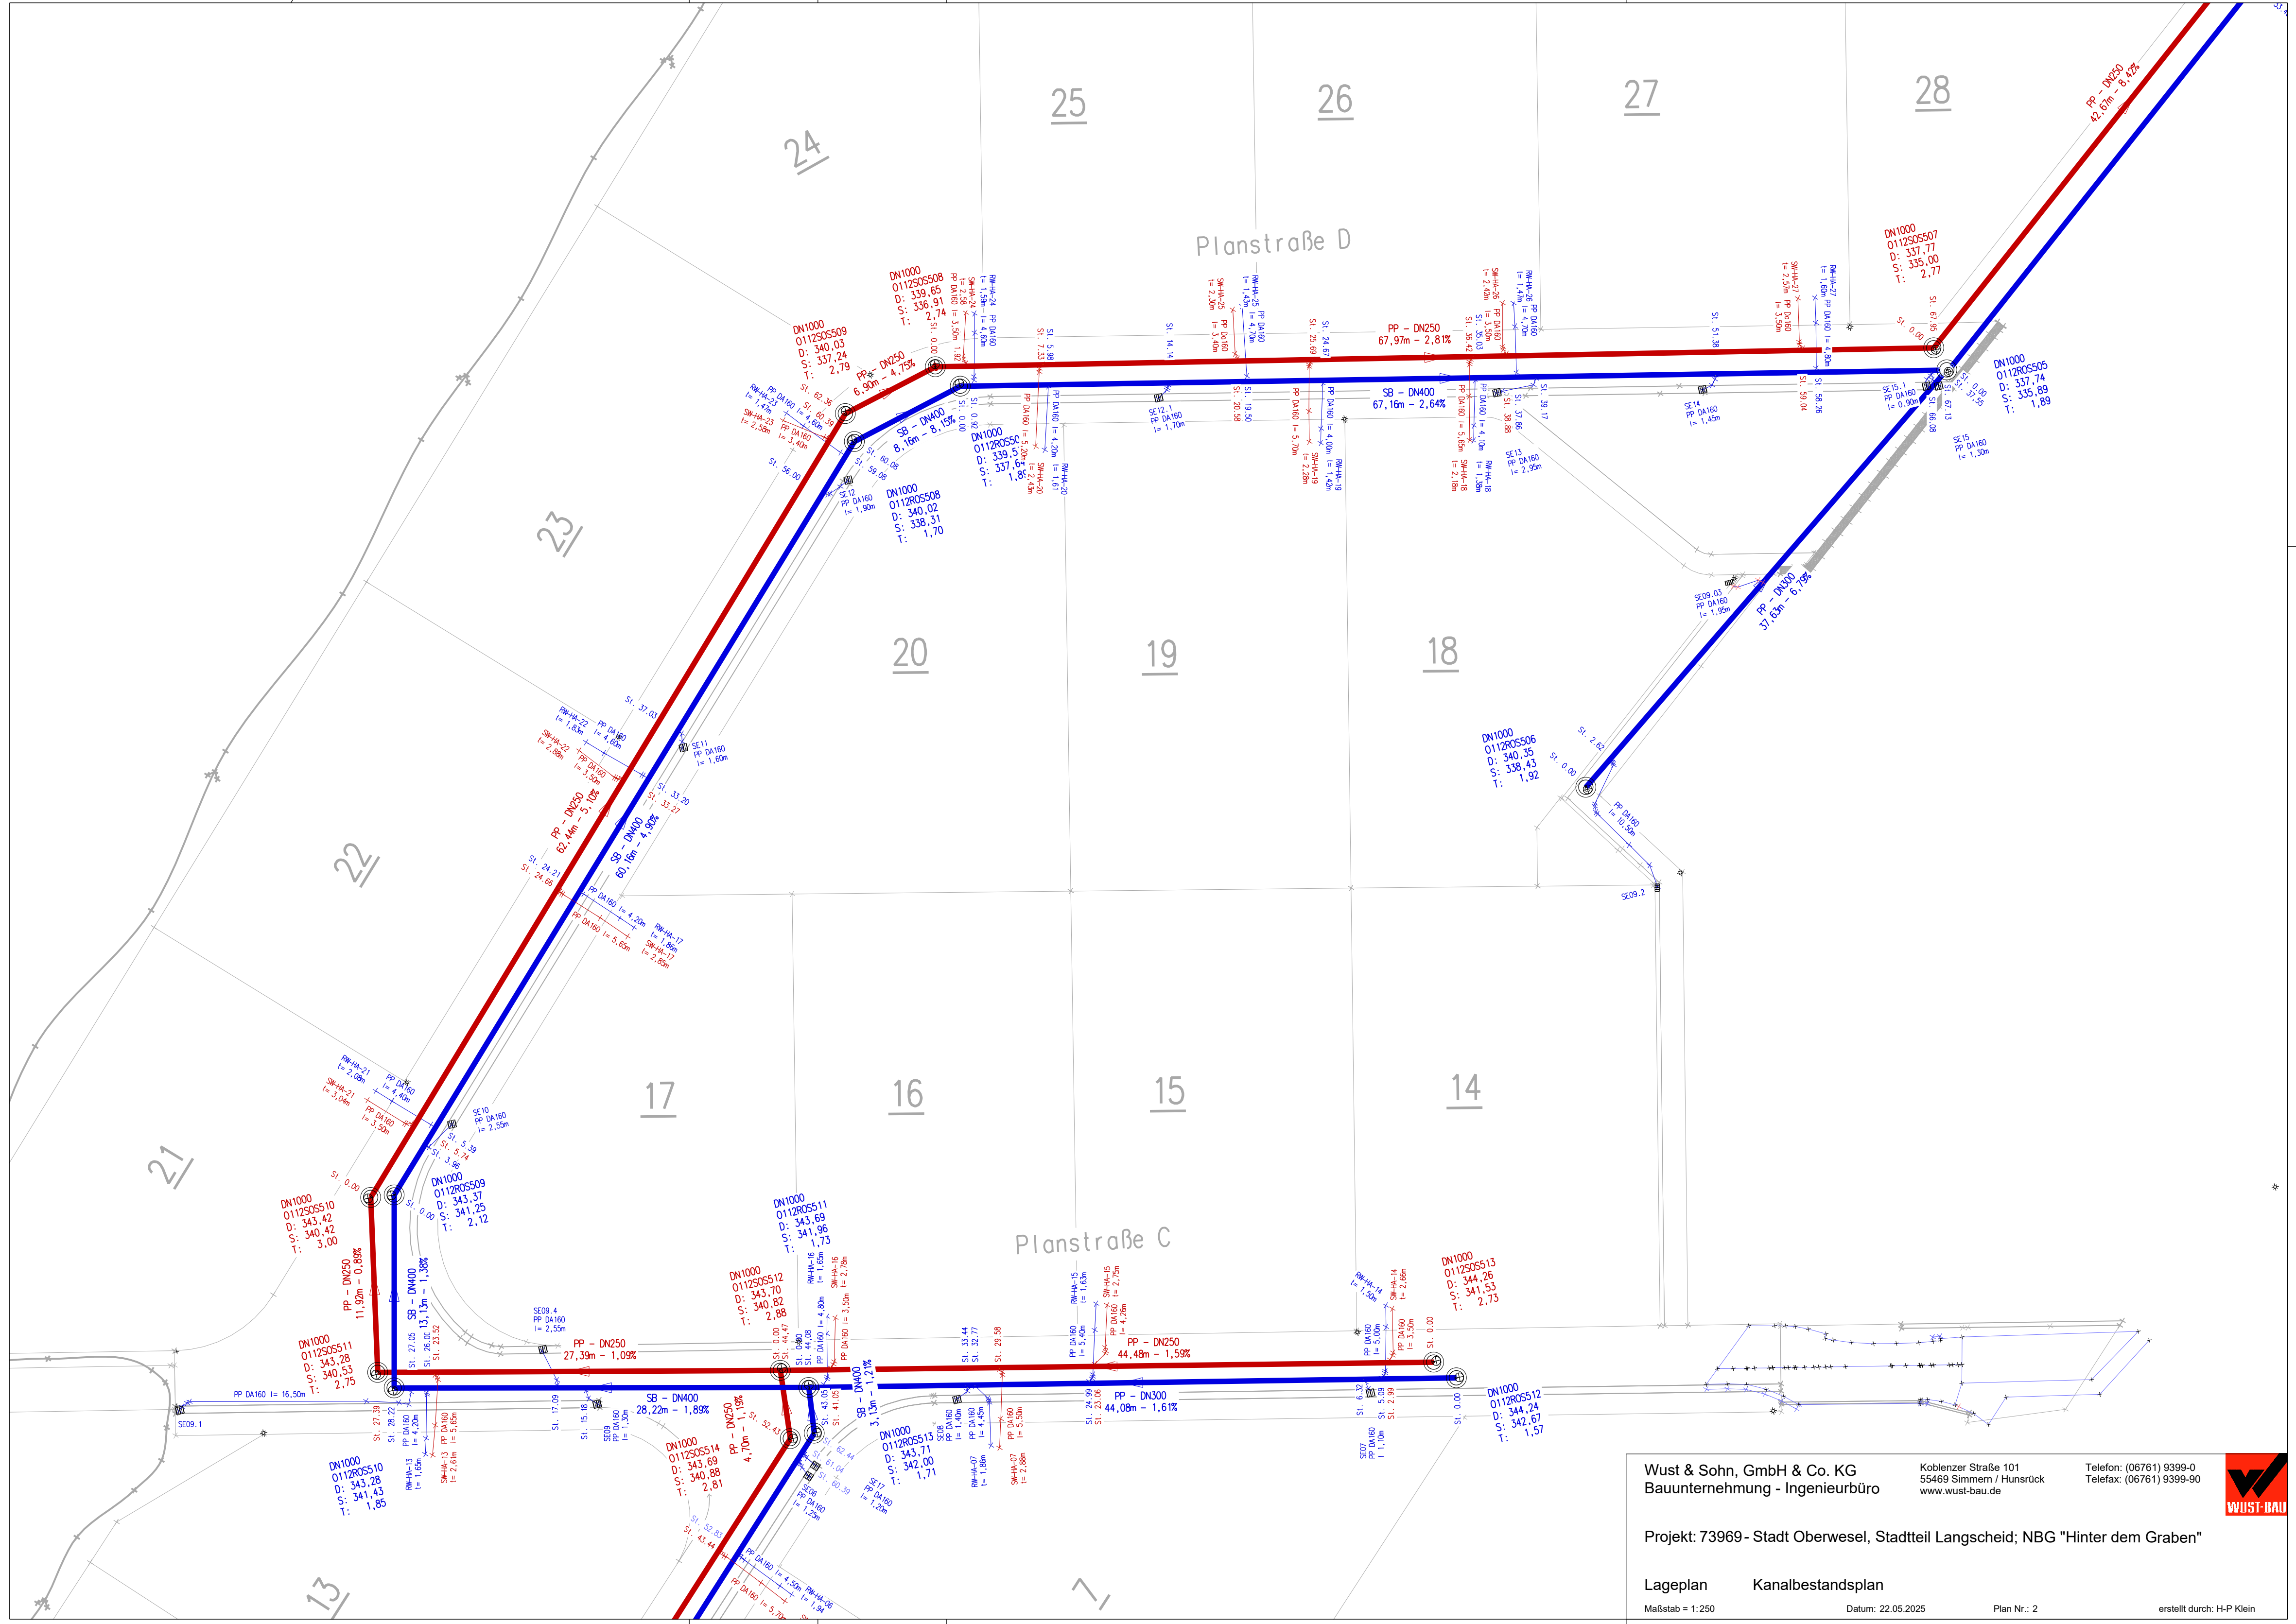

Wust & Sohn, GmbH & Co. KG
Bauunternehmung - Ingenieurbüro

Projekt: 73969 - Stadt Oberwesel, Stadtteil Langscheid; NBG "Hinter dem Graben"


Lageplan Kanalbestandsplan

Maßstab = 1:250 Datum: 22.05.2025 Plan Nr.: 2 erstellt durch: H-P Klein

Koblenzer Straße 101
55469 Simmern / Hunsrück
www.wust-bau.de

Telefon: (06761) 9399-0
Telefax: (06761) 9399-90

WUST-BAU

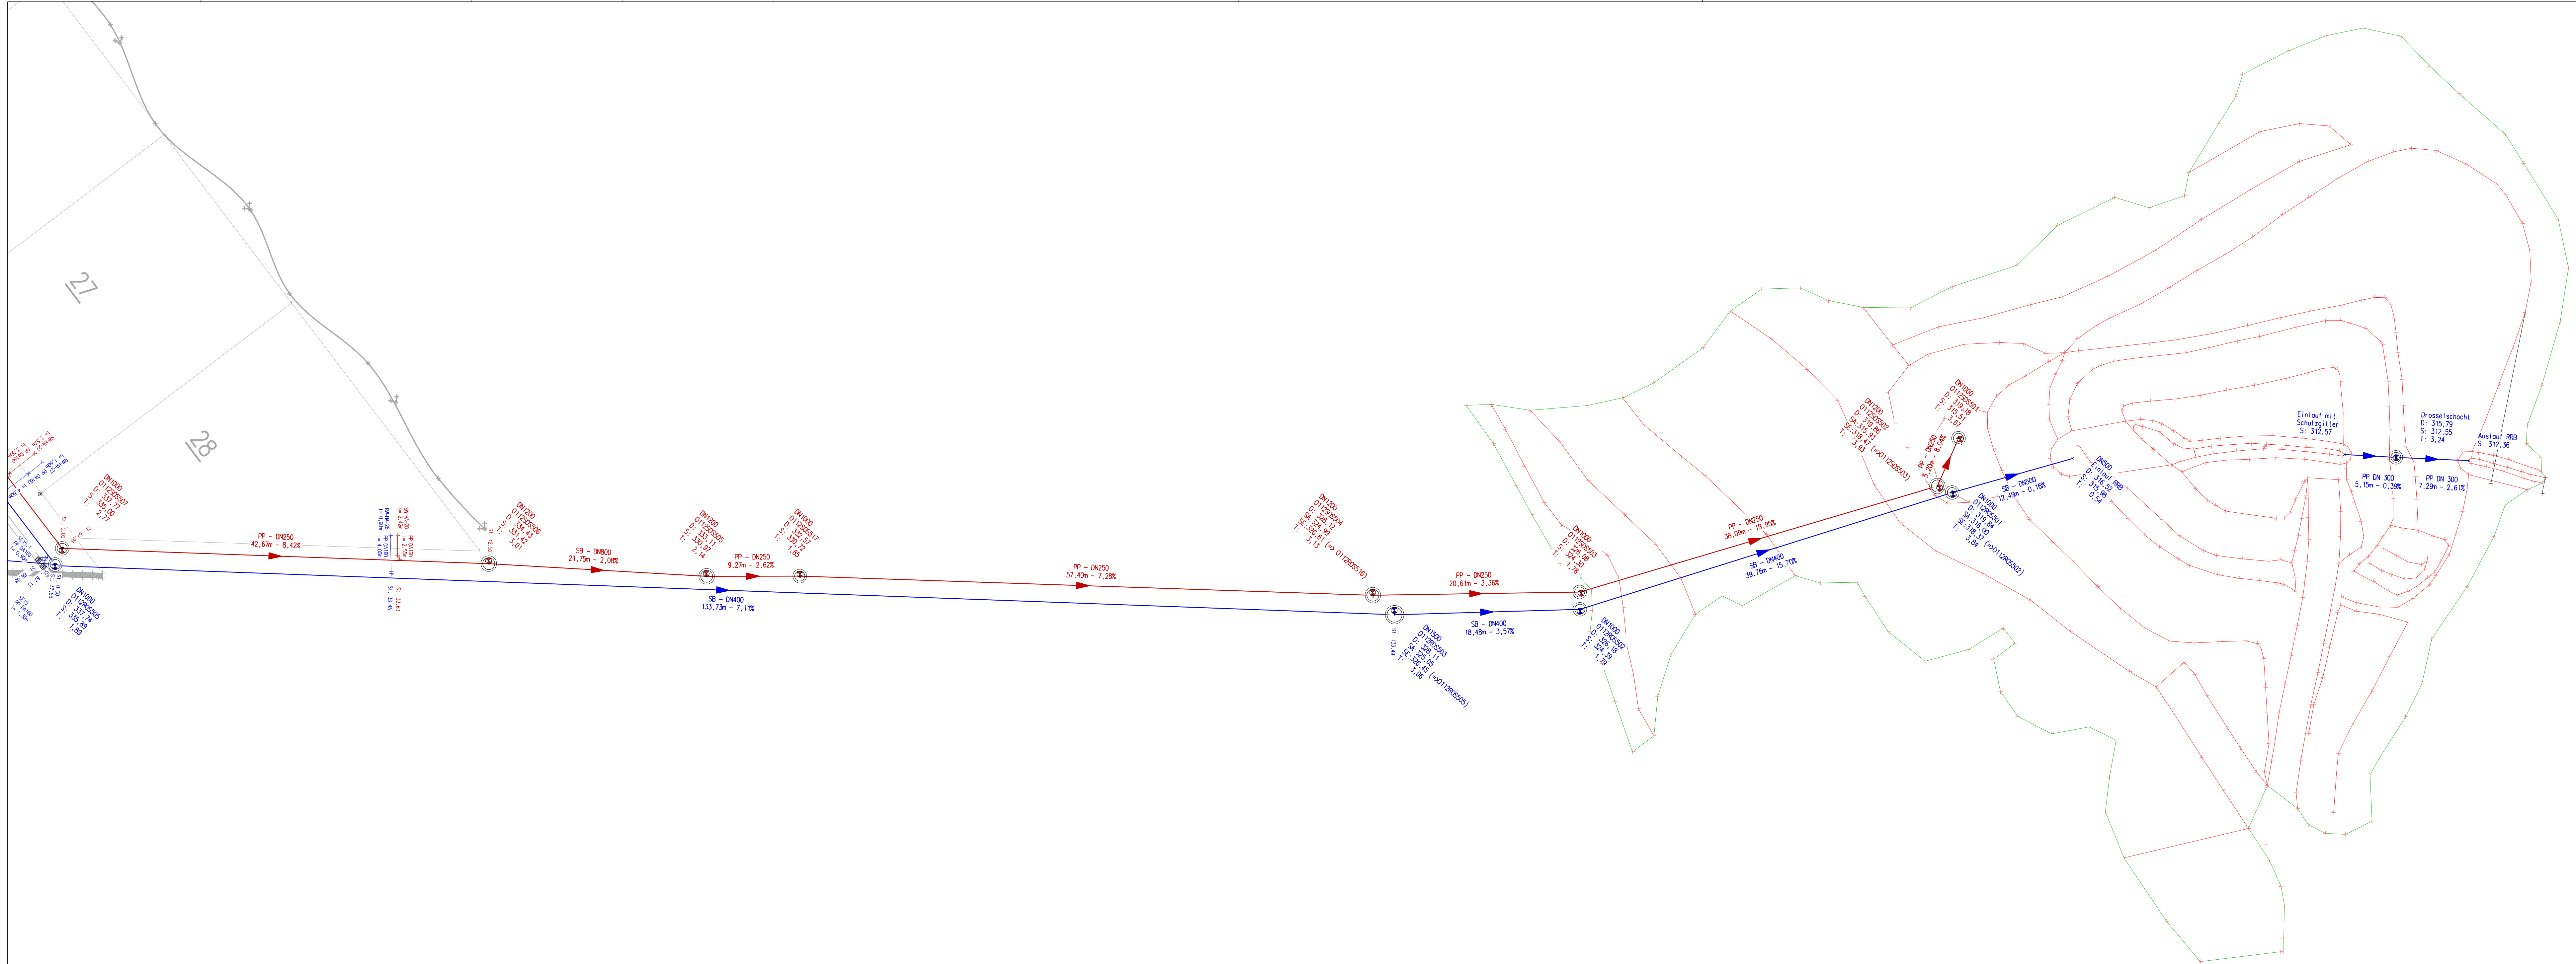

Wust & Sohn, GmbH & Co. KG
Bauunternehmung - Ingenieurbüro

Koblenzer Straße 101
55469 Simmern / Hunsrück
www.wust-bau.de

Telefon: (06761) 9399-0
Telefax: (06761) 9399-90



Projekt: 73969 - Stadt Oberwesel, Stadtteil Langscheid; NBG "Hinter dem Graben"

Lageplan Kanalbestandsplan

Maßstab = 1:250

Datum: 26.09.2025

Plan Nr.: 3

erstellt durch: H-P Klein