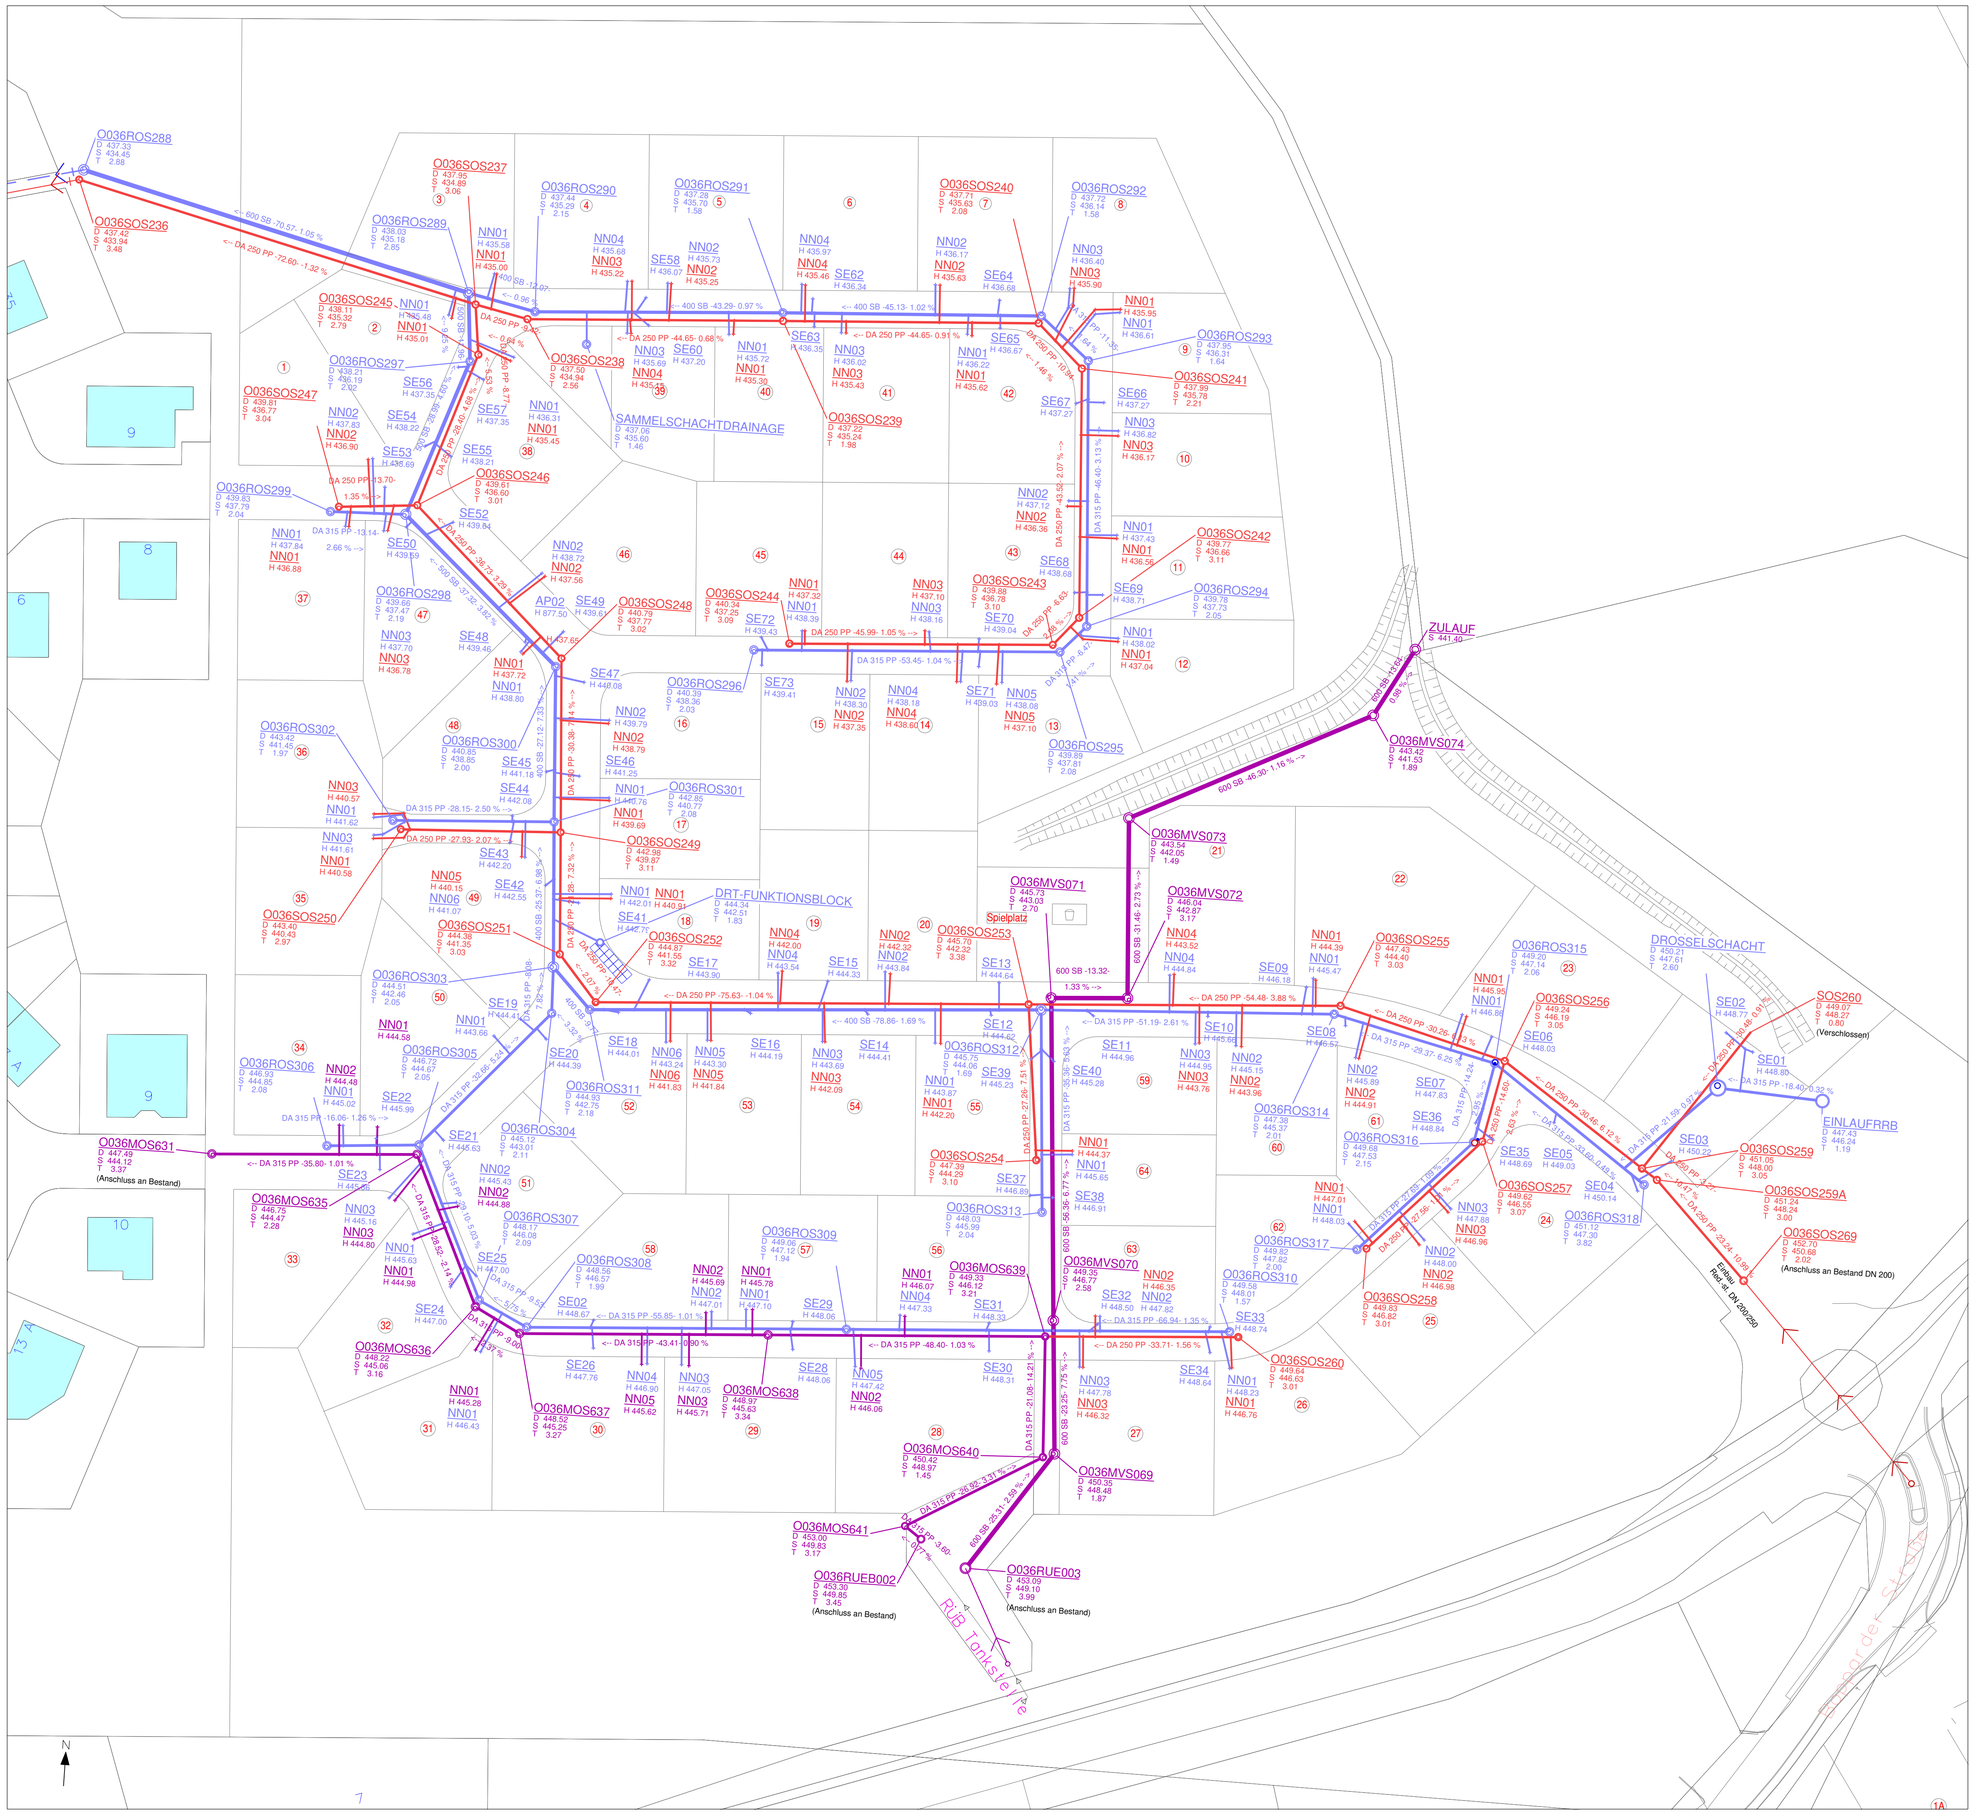

Knebel Baugesellschaft mbH
Tief- und Straßenbau

Telefon 06721 / 987 05 - 0
e-mail: info@knebelbaugmbh.de

Auftrag: NBG Unter der Galgenhöh
Stadt Emmelshausen

Inhalt: Bestandsplan Kanal

Maßstab:	Blatt-Nr.:	Bearbeiter:	Datum:
500		J. Heberding	09.04.2025